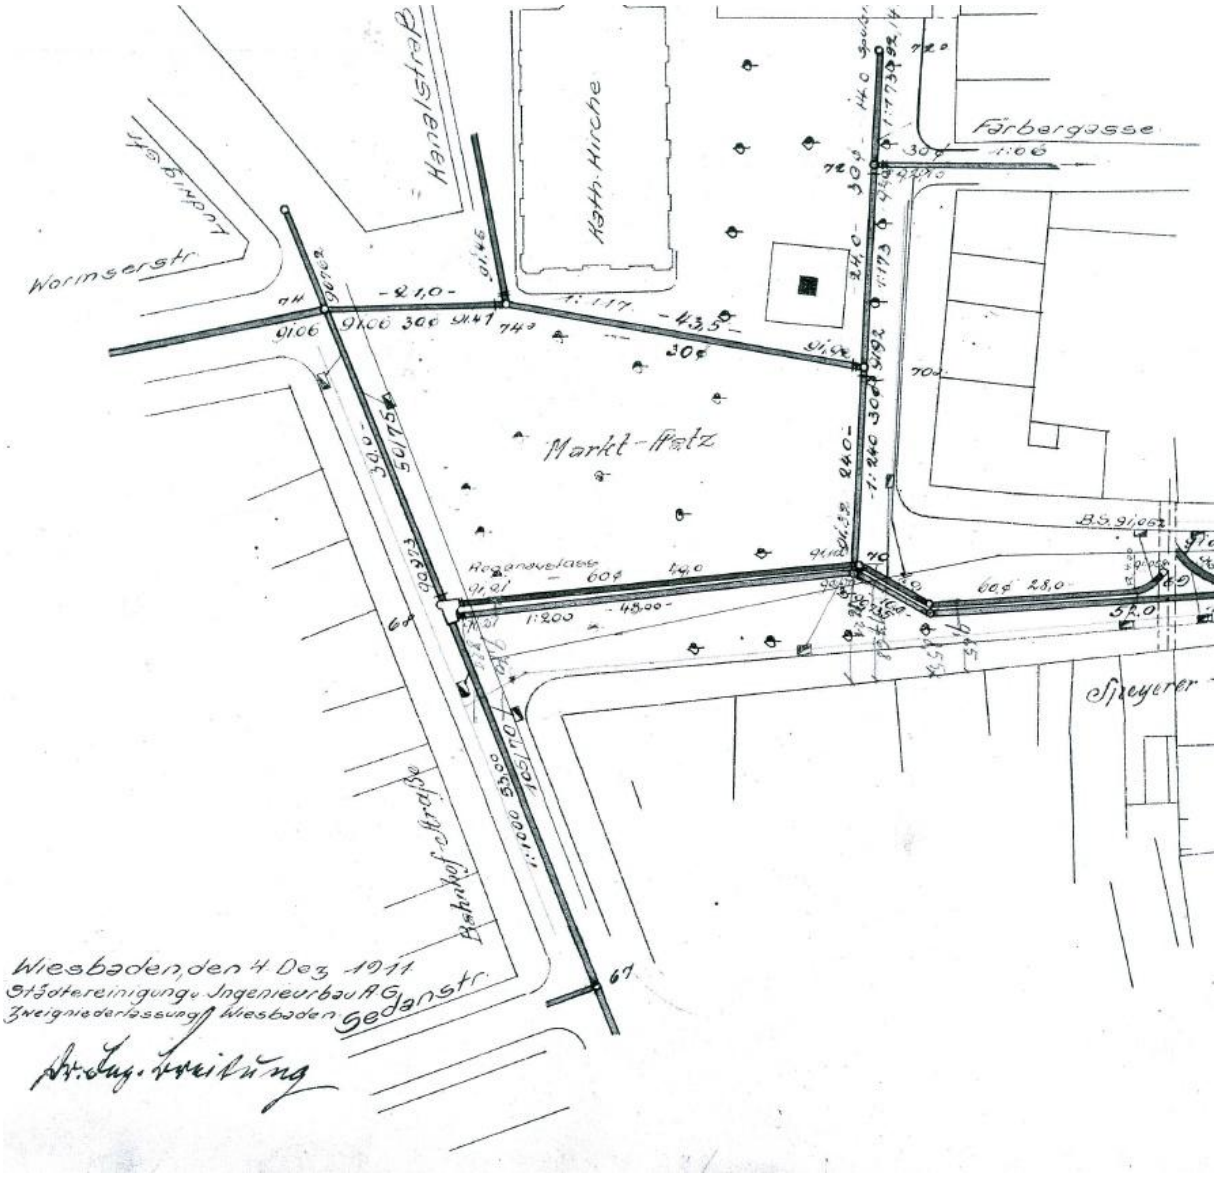

Kanalbestandsplan Marktplatz 1911